


階	室名	フード No.	フード寸法	フード面積	風速	換気量	排気装置	理論排	器具名	ガス消費量	電気容量	器具 台数	必要換気量	決定風量	備 考	送風機 記 号
				m ²	m/s	m ³ /h	定数	ガス量		kW	kW		m ³ /h	m ³ /h		
1	調理室	①	4,000 x 1,250 x 490H (1,500 x 1,250 x 490H)	5.0	0.30	5,400	30	0.93	ガス回転釜 (フライヤー仕庫)	30.0	—	1	837	5,400	ステンレス製、2面化粧板	BF-1
							30	0.93	ガス回転釜	37.2	—	1	1,088		ガラスフィルター	SF-1
			(2,500 x 1,250 x 490H)				30	0.93	ガス立体自動炊飯器	18.6	—	1	519			
													計	2,394		
		②	1,350 x 1,050 x 490H	1.42	0.30	1,534	30	—	電気スチームコンベクション	—	15.4	1	462	1,600	ステンレス製、3面化粧板	
		フード置2													ガラスフィルター	
		③	1,500 x 900 x 490H	1.35	0.30	1,460	30	0.93	ガステーブル	44.2	—	1	1,233	1,650	ステンレス製、3面化粧板	
		フード置1													ガラスフィルター	
1	洗浄室	④	1,300 x 900 x 490H	1.17	0.30	1,270	30	—	食器洗淨機	—	4.299	1	129	1,300	ステンレス製、3面化粧板	
							30	0.93	ガスブースター	20.9	—	1	583			
													計	712		
1	下処理室													250		
1	配膳室													700		
1	検収室													500		
														計	11,400	



あけほの学園改築空調工事			完成図
1 階図勇群細図 (換気)			No. 18
縮 尺	1 / 5 0		23
係 長	係 員	設計	平成 3 0 年 3 月 日
			
名古屋市住宅都市局営繕部設備課			
本図記入寸法は特記なき限り「mm」単位とする。			

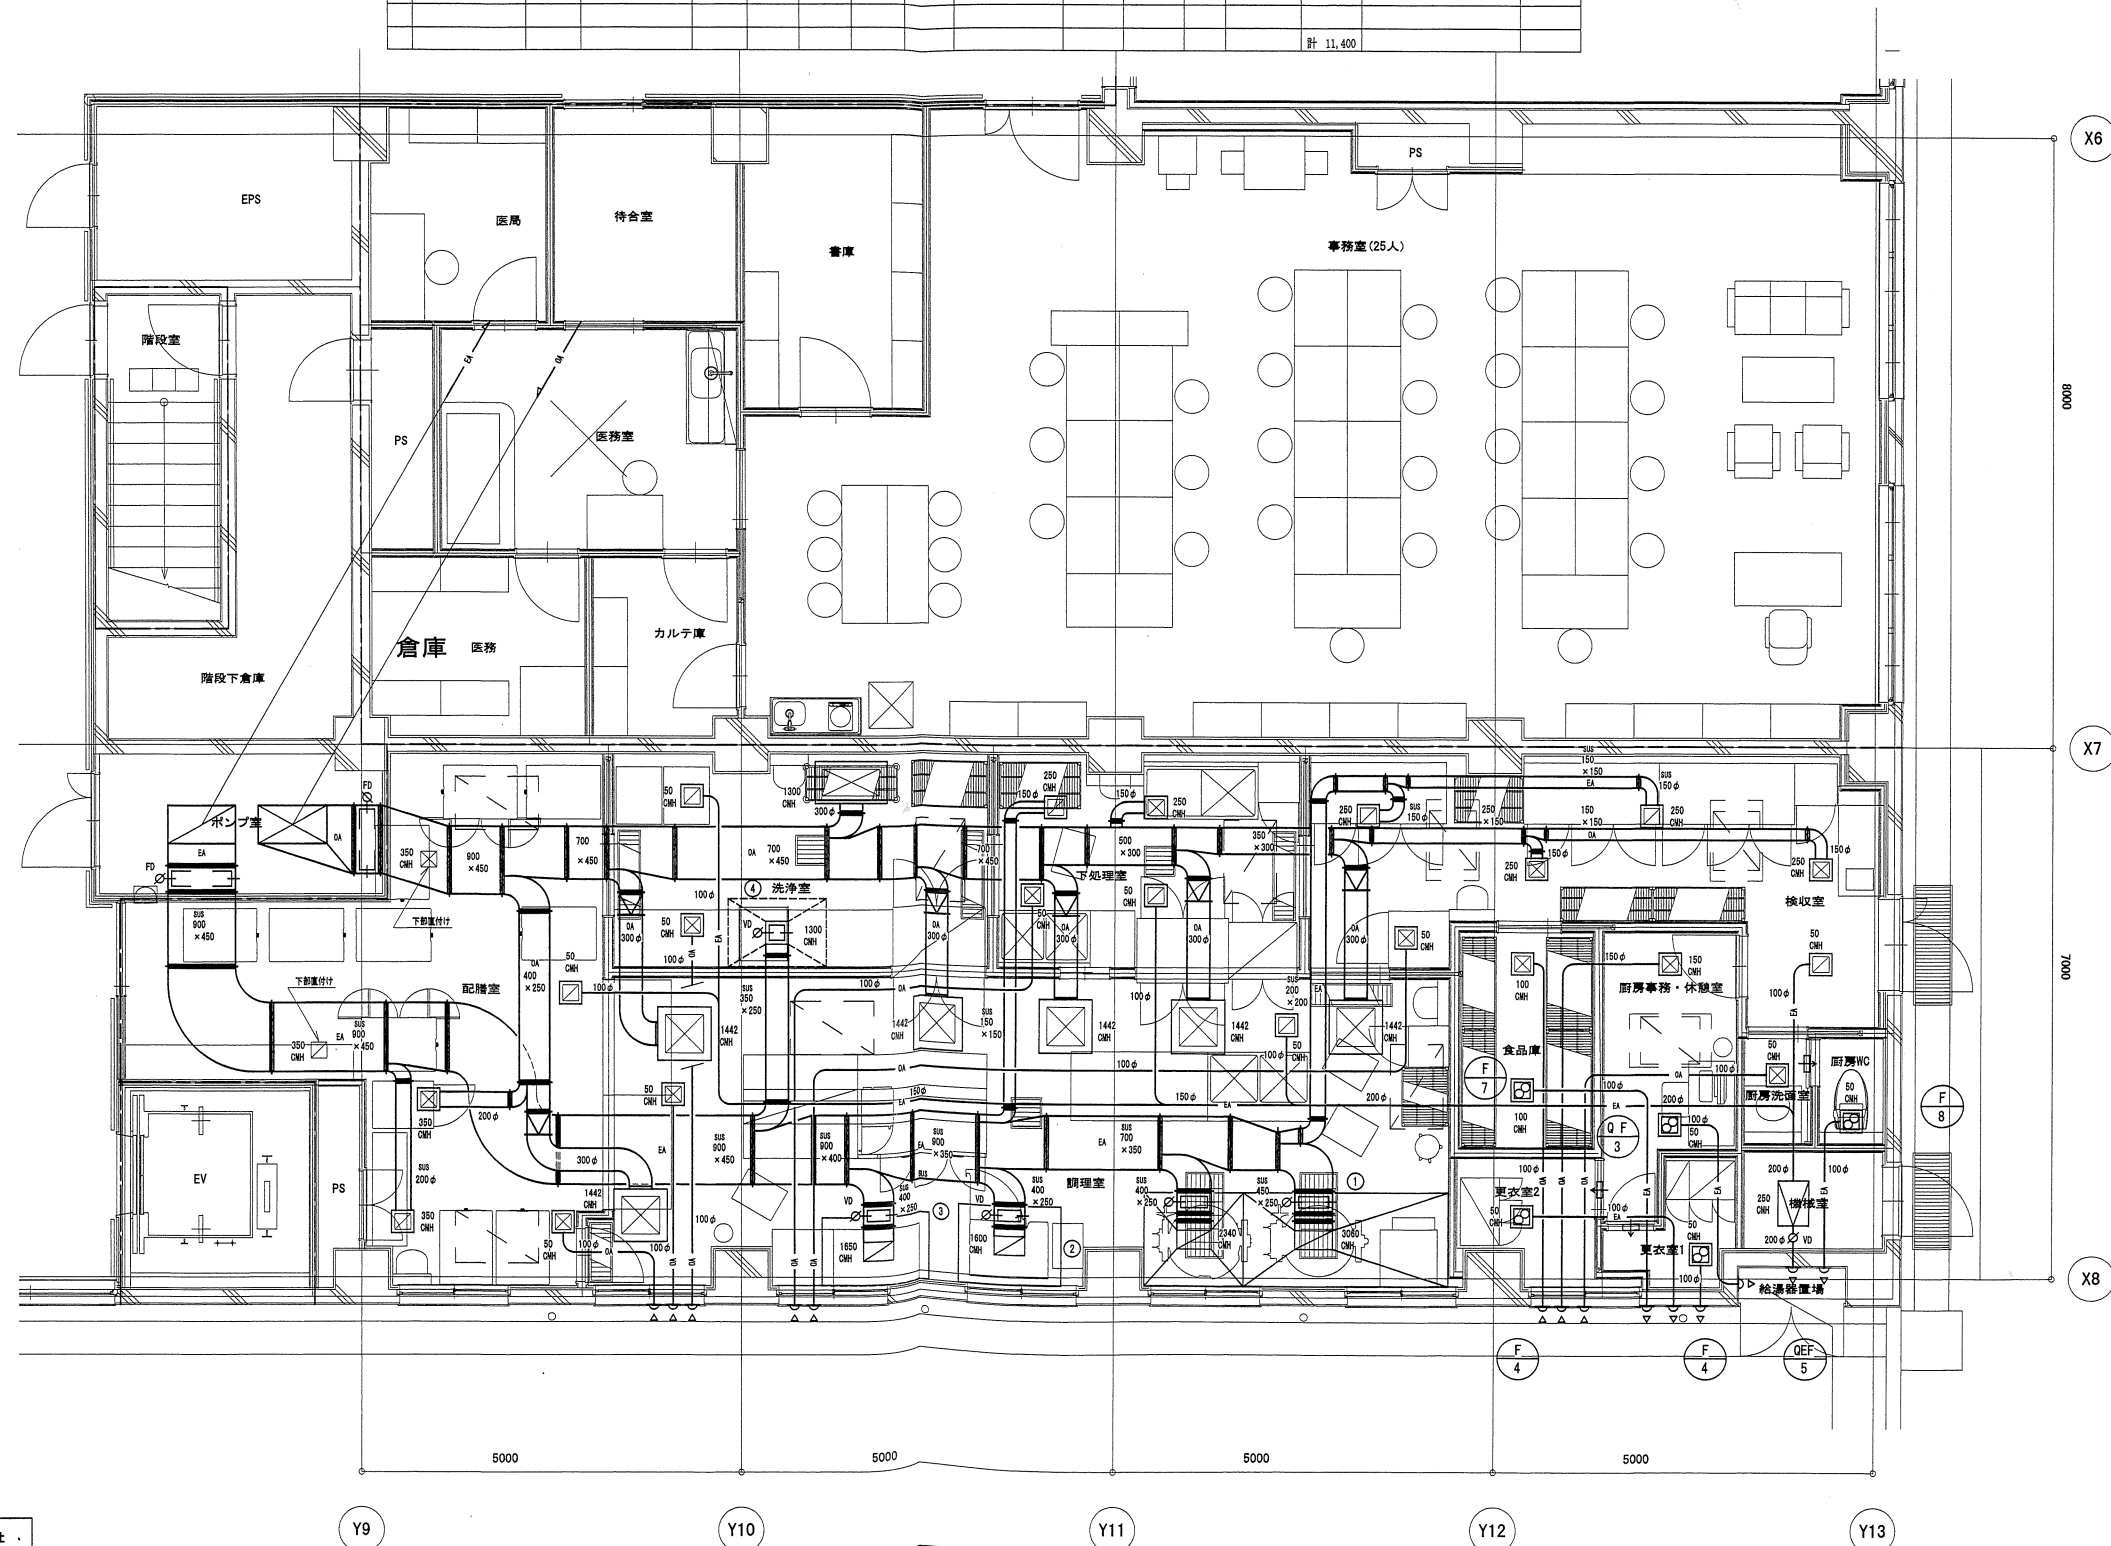